




別所ふれあいバス(北ルート)の運行ルート

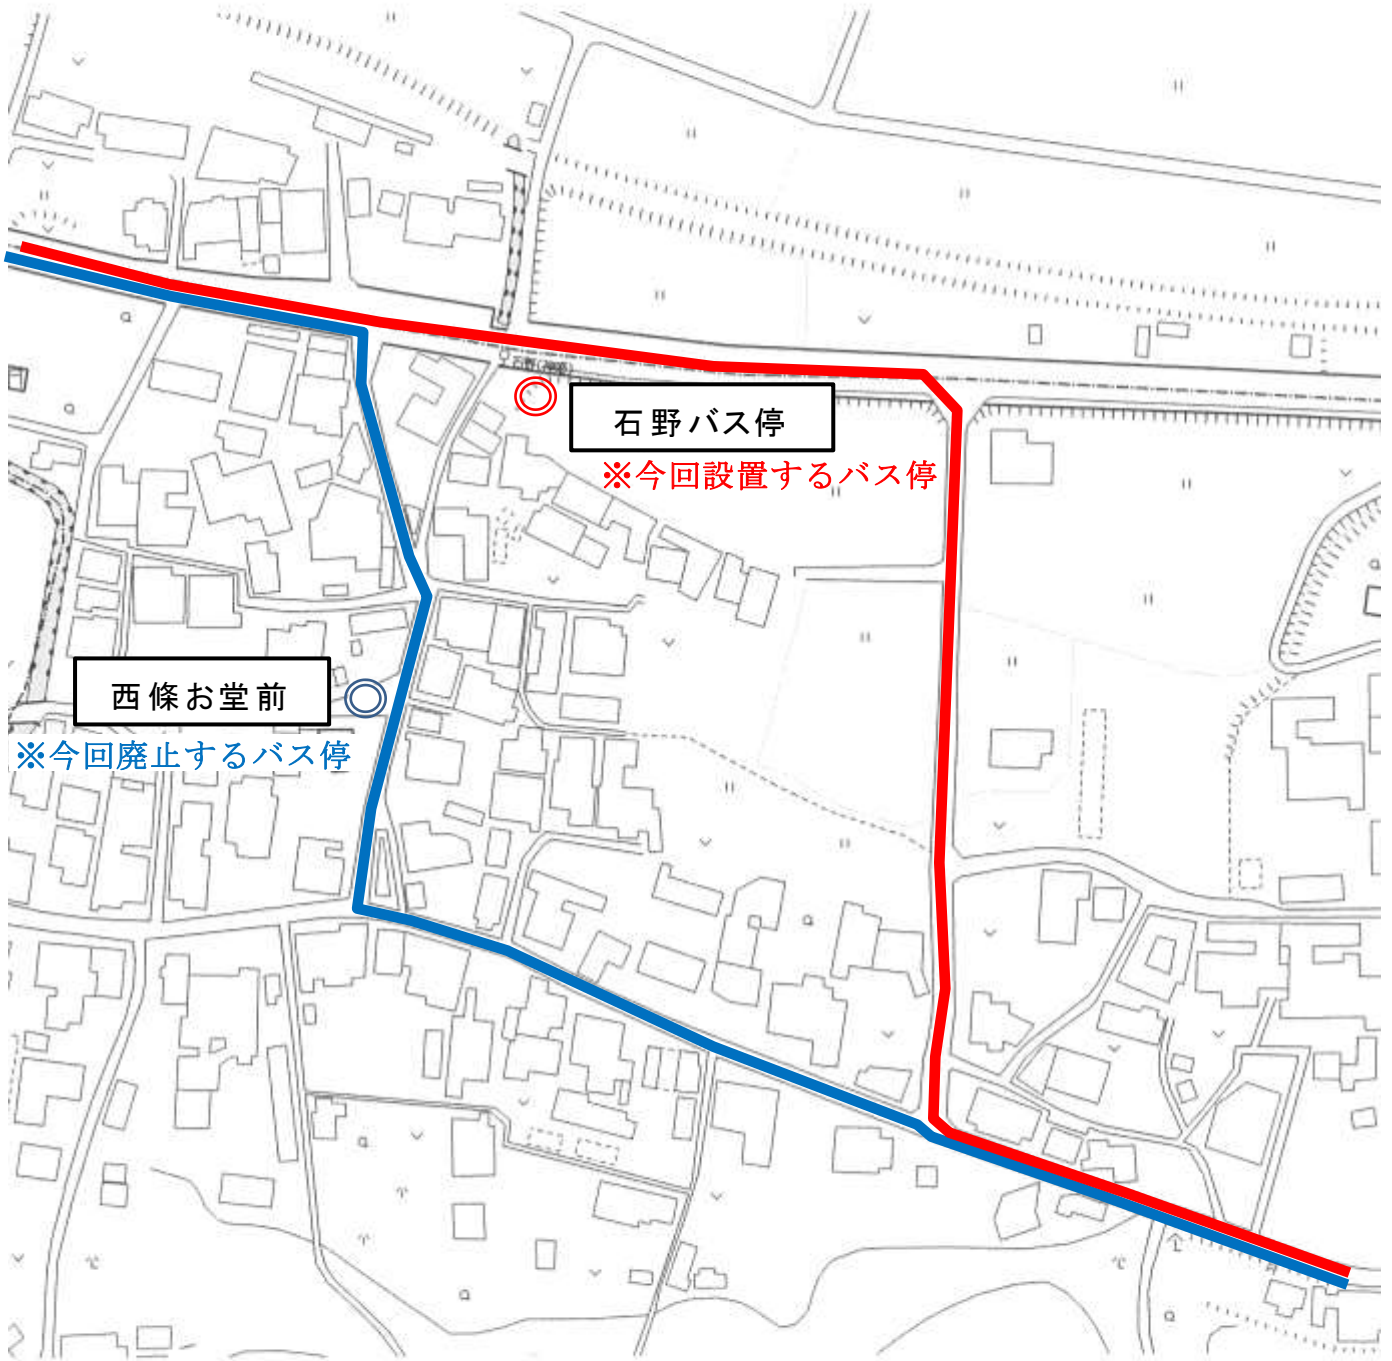

【凡例】

- (Red line) : 新規ルート
- (Blue line) : 現行ルート